

# 基準点網図

座標一覧表(地籍調査成果・土地境界図等)

点名	X座標	Y座標
HH1401-01	-33110.123	-2810.321
HH1401-02		
HH1401-03		
HH1401-04		
HH1402-01		
HH1402-02		
HH1501-01		
HH1501-02		
測地系	測地成果2000	
縮尺係数	0.999900	


座標一覧表(放射)

点名	X座標	Y座標
AT1		
AT2		
AT3		
AT4		

※放射点は、節点1点までとします。

座標一覧表(結合)

点名	X座標	Y座標
BT1		
BT2		

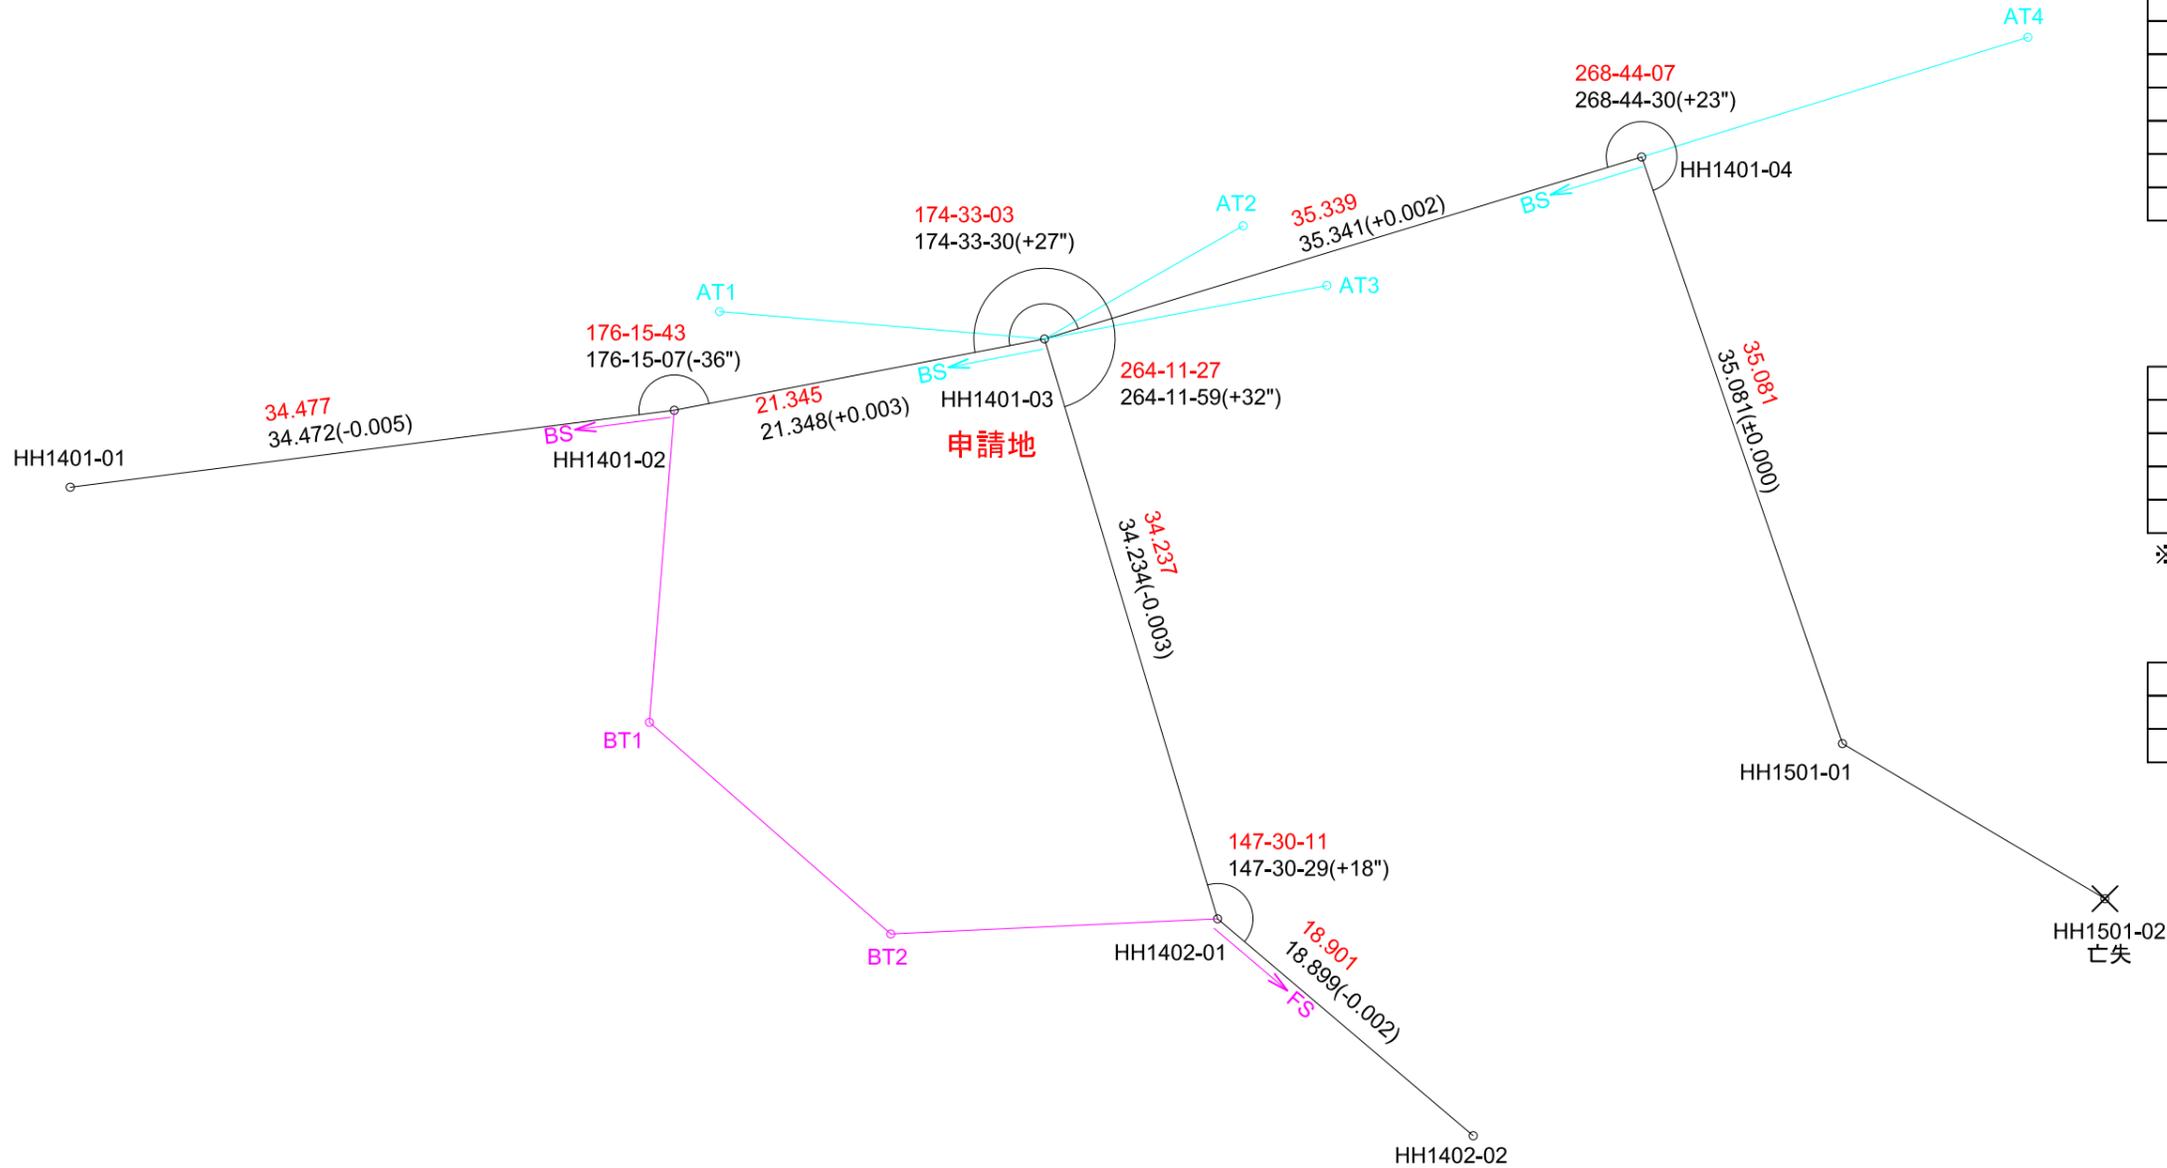

※図面作成時の注意事項等

- 次の項目を図面に載せてください。
  - 基準点チェック結果（実測値、成果値、差異（実測－成果））
  - 申請地
  - 座標一覧表、測地系、縮尺係数
  - 凡例
  - 補助点を設置した場合は、すべて載せてください。
- 実測値は座標計算値ではなく、実際に観測した生値（距離は縮尺係数使用）としてください。
- 線、文字の色は、
  - 実測：黒、地籍調査・土地境界図：赤、放射：シアン、結合：マゼンダ、閉合：緑
  - としてください。
- 補助点（放射、結合）は、後視点、前視点を図示してください。

凡例

- 黒字：実測値
- 赤字：地籍調査・土地境界図等
- シアン：補助点（放射）
- マゼンダ：補助点（結合）
- 緑：閉合路線